


AKSONOMETRIA INSTALACJI GAZOWEJ

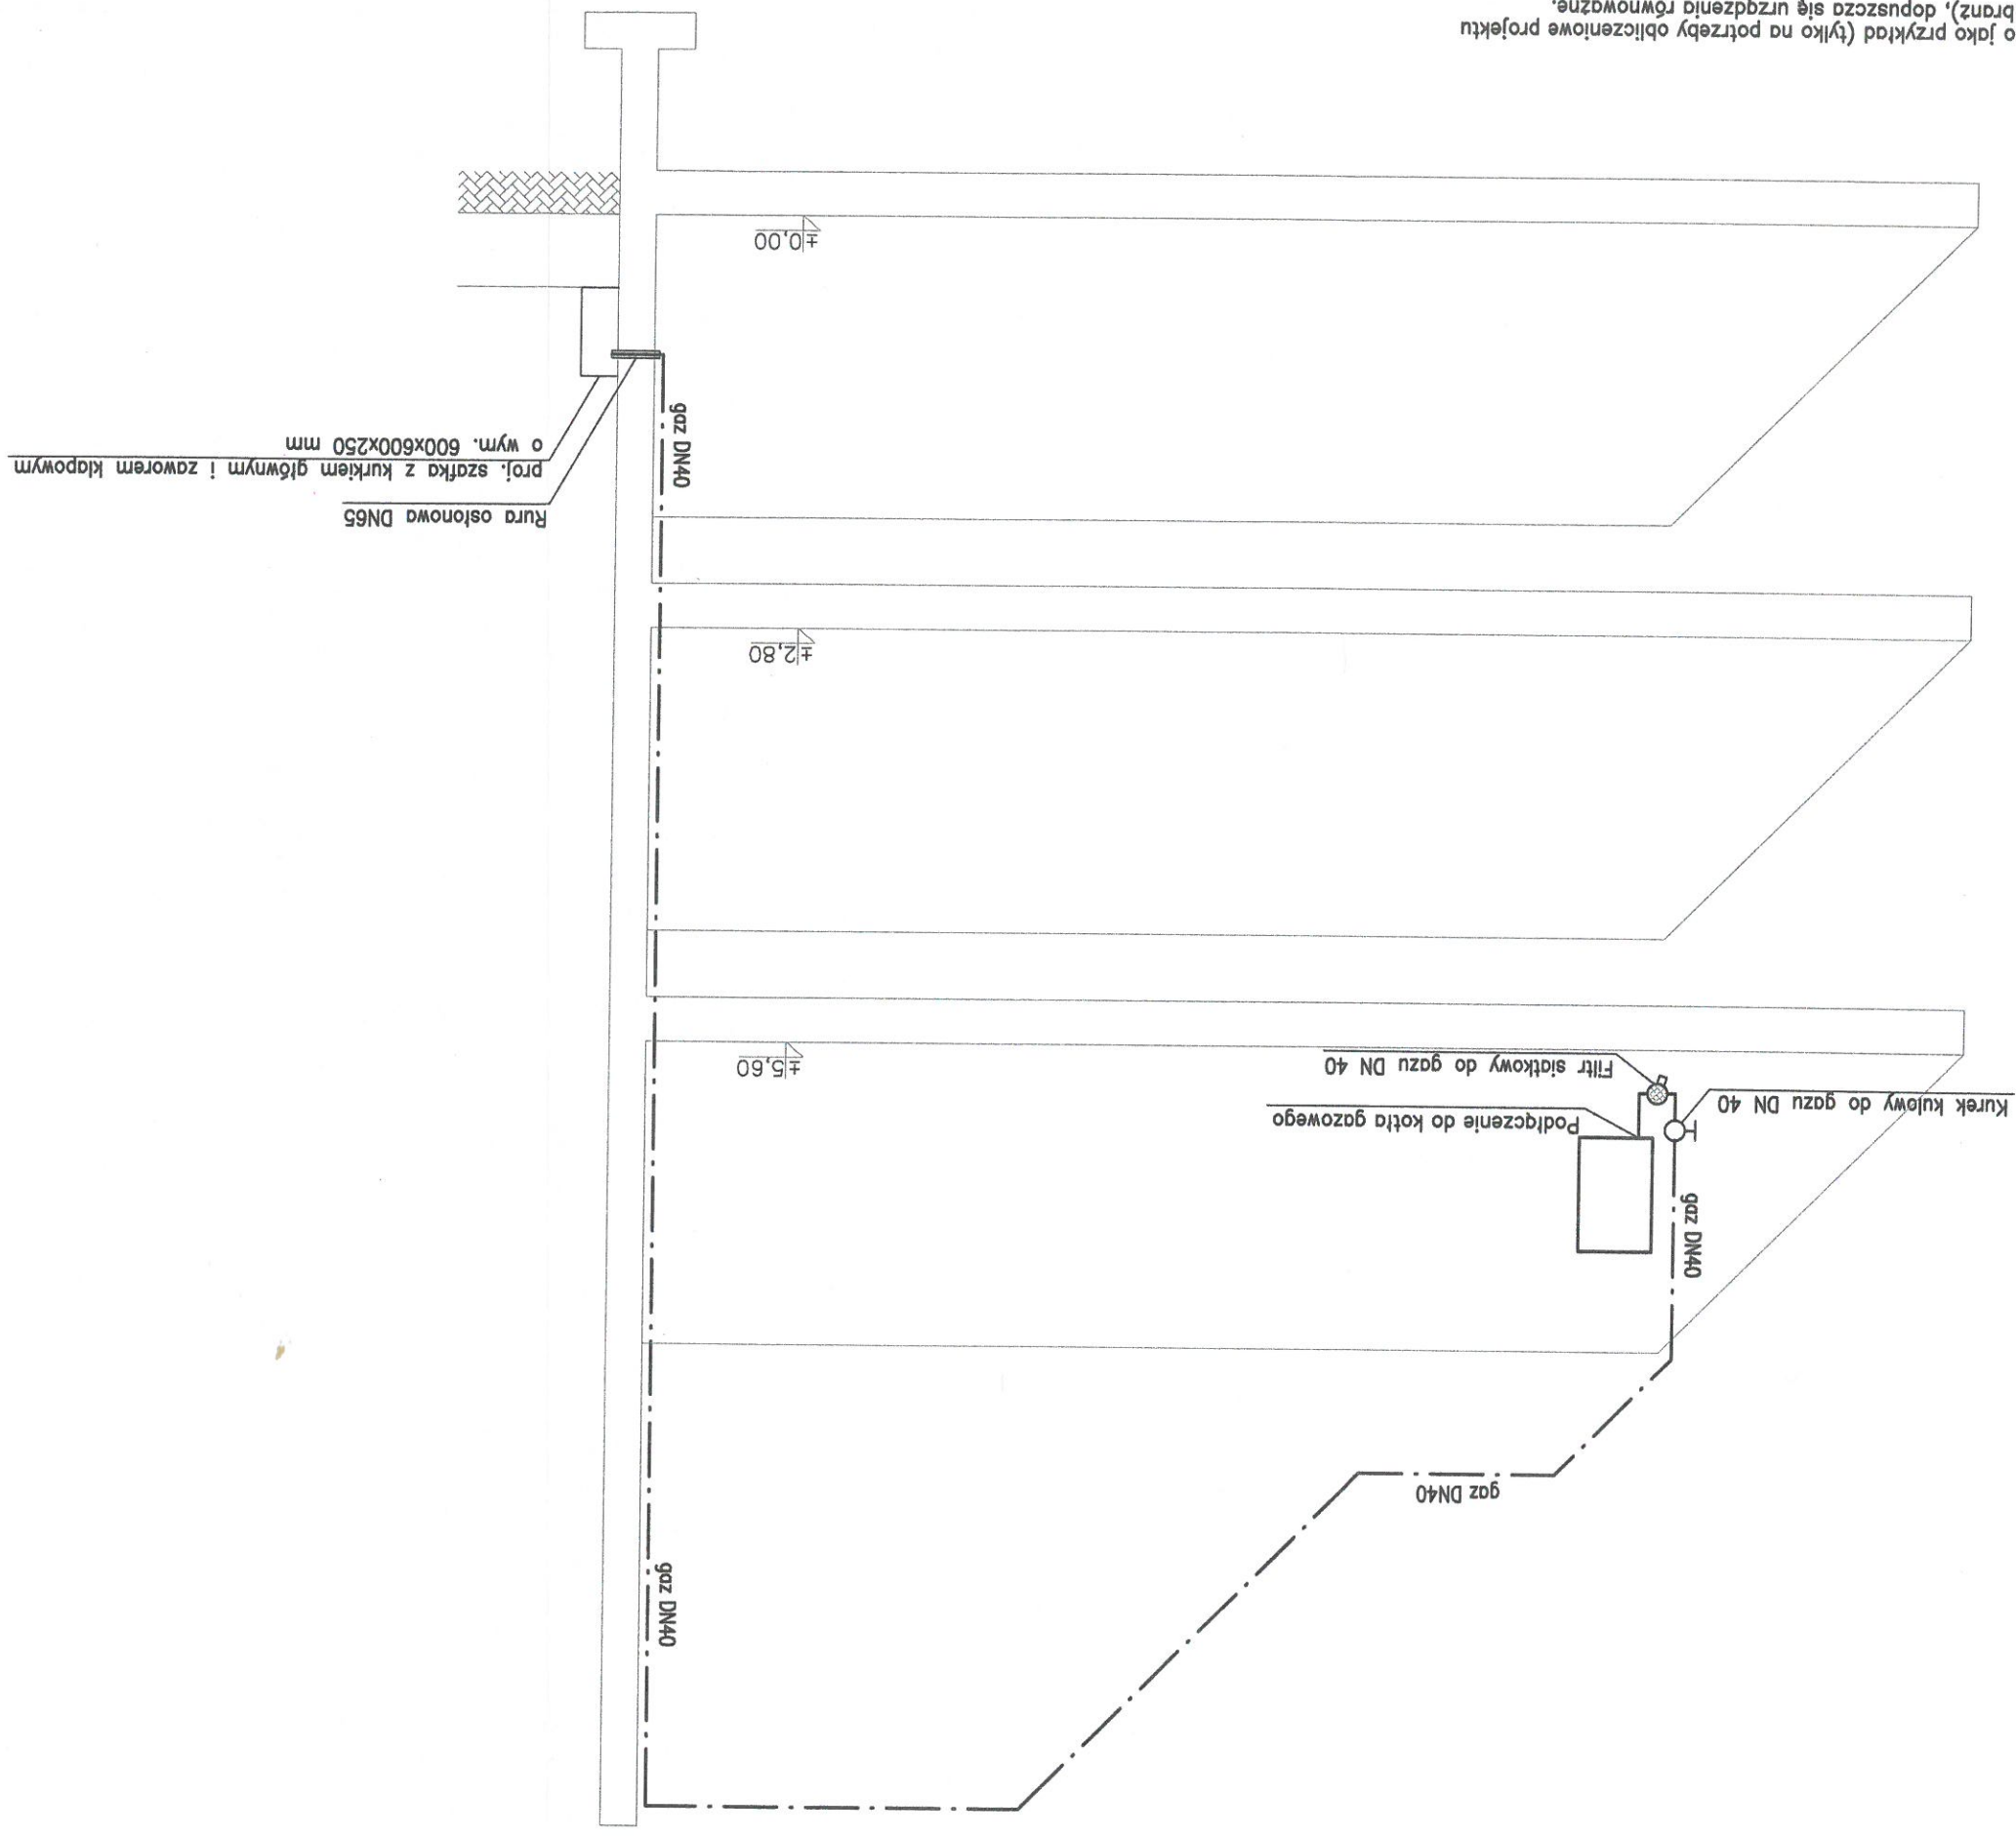

UWAGI:  
 Nazwy własne podano jako przykład (tylko na potrzeby obliczeniowe projektu  
 oraz wytycznych dla branż), dopuszcza się urzędzenie równoważne.  
 Rozpatrywać łącznie z opisem technicznym

obekt: Budowa wyuczynkowego pensjonatu wraz z niezbędną infrastrukturą techniczną w Dziwnowie przy ul. Jana Matejki 10 działka nr 469, obręb Dziwnów	
inwestor: Pomorski Uniwersytet Medyczny w Szczecinie ul. Rybacka 1, 70-204 Szczecin	
generatorska jednostka projektowa: IZOMORFIS PRACOWNIA ARCHITEKTONICZNA PIOTR FIUK 71-533 SZCZECIN ul. Bronisławy 17/8 tel. 0502 443 951 e-mail: pracownia@izomorffis.pl www.izomorffis.pl	
faza: PROJEKT WYKONAWCZY	
branża: SANITARNA - INSTALACJE WEWNĘTRZNE	
tytuł rys.: Aksonometria instalacji gazu	
projektant: mgr inż. Marusz Iekarski upr. nr 166/Sz/2002	skala: 1:50
opracował: mgr inż. Piotr Wąsowicz	data: KWIECIEŃ 2016 r.
opracował: mgr inż. Jacek Filałek upr. nr 94/Sz/99	form.: 3a
prawa autorskie zastrzeżone	
RYS.17	

mgr inż. Katarzyna Rakoczy  
 uprawnienia budowlane do kierowania robotami  
 budowlanymi bez ograniczeń w specjalności  
 instalacyjnej w zakresie sieci, instalacji i urządzeń  
 cieplnych, wentylacyjnych, gazowych, wodociagowych  
 i kanalizacyjnych  
 nr ewid. ZAP/0211/WBS/15

**DOKUMENTACJA  
 POWYKONAWCZA**  
**WYMIANY NANIENOWO KOLOREM  
 WYKONANYM**