

# DOKUMENTACJA POWYKONAWCZA

mgr inż. Katarzyna Rakoczy  
 uprawnienia budowlane do kierowania robotami  
 budowlanymi bez ograniczeń w specjalności  
 instalacyjnej w zakresie elektryki, instalacji i urządzeń  
 cieplnych, wentylacyjnych, gazowych, wodociagowych  
 i kanalizacyjnych  
 nr ewid. ZAP/0211WBS/15

ZMIANY NANIENO KOLOREM  
 CIELONYM  
 UWAGA: WSKAZIŁE ZMIANY PRZEDSTAWIŁO  
 NA RYS. 11 "POWYKONAWCZYM  
 WZEMACIE TECHNOLOGICZNYM  
 KOLOROWYM!"

## LEGENDA OZNACZEŃ:

- z. — instalacja wody zimnej
- c. — instalacja ciepłej wody użytkowej
- f. — instalacja cyrkulacji c.w.u.
- — — — — instalacja grzewcza — zasilanie
- — — — — instalacja grzewcza — powrót
- g. — — — — — przewody instalacji gazowej

UWAGA — wszystkie nazwy własne podano tylko na  
 potrzeby obliczeń instalacji. Przyjęte urządzenia są  
 przykładowe, dopuszcza się urzdzenia równoważne.

obiekt: Budowa wy poczynkowego pensjonatu wraz z niezbędną  
 infrastrukturą techniczną w Dziwnowie  
 przy ul. Jana Matejki 10  
 działka nr 469, obręb Dziwnów  
 inwestor: Pomorski Uniwersytet Medyczny w Szczecinie  
 ul. Rybacka 1, 70-204 Szczecin


generacja  
 jednostka projektowa:  
**IZOMORFIS PRACOWNIA ARCHITEKTONICZNA**  
 PIOTR FUK  
 71-533 SZCZECIN  
 ul. Broniewy 17/8  
 tel. 0502 443 951  
 e-mail: pracownia@izomorfi.pl  
 www.izomorfi.pl

faza: PROJEKT WYKONAWCZY

temat rys.: Przekrój A-A

projektant: mgr inż. Marusz Iskierki  
 upr. nr 166/Sz/2002  
 data: Kwiecień 2015 r.  
 tom: 3a

aprojekt: mgr inż. Jacek Flisak  
 upr. nr 94/Sz/99  
 prawa autorskie zastrzeżone  
 RYS.12

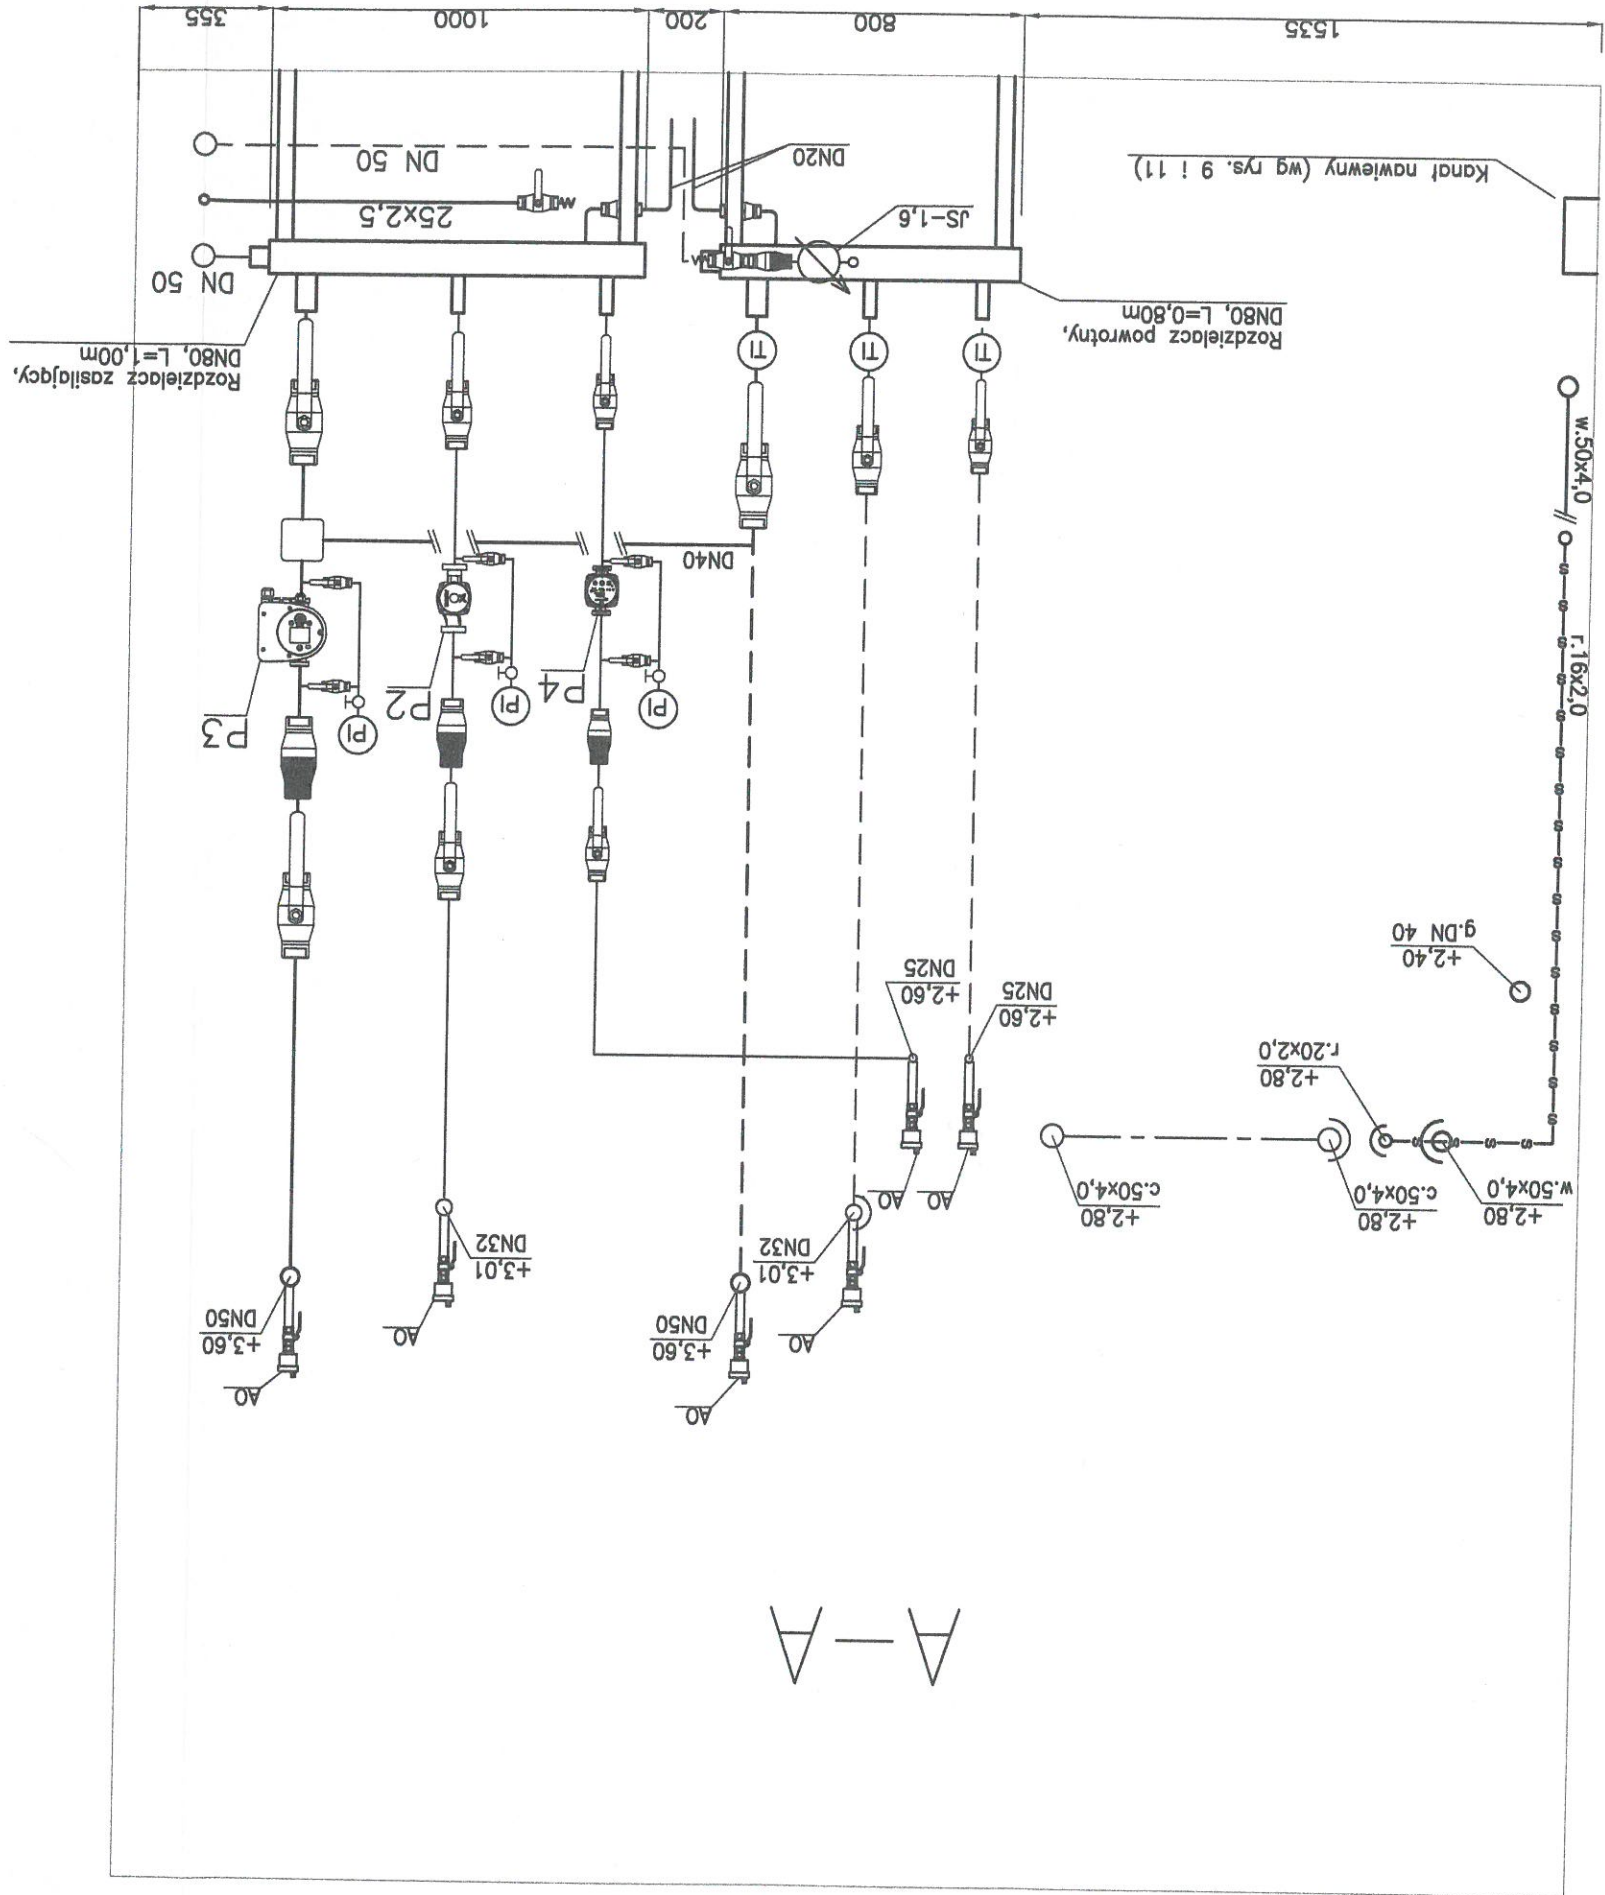

A-A