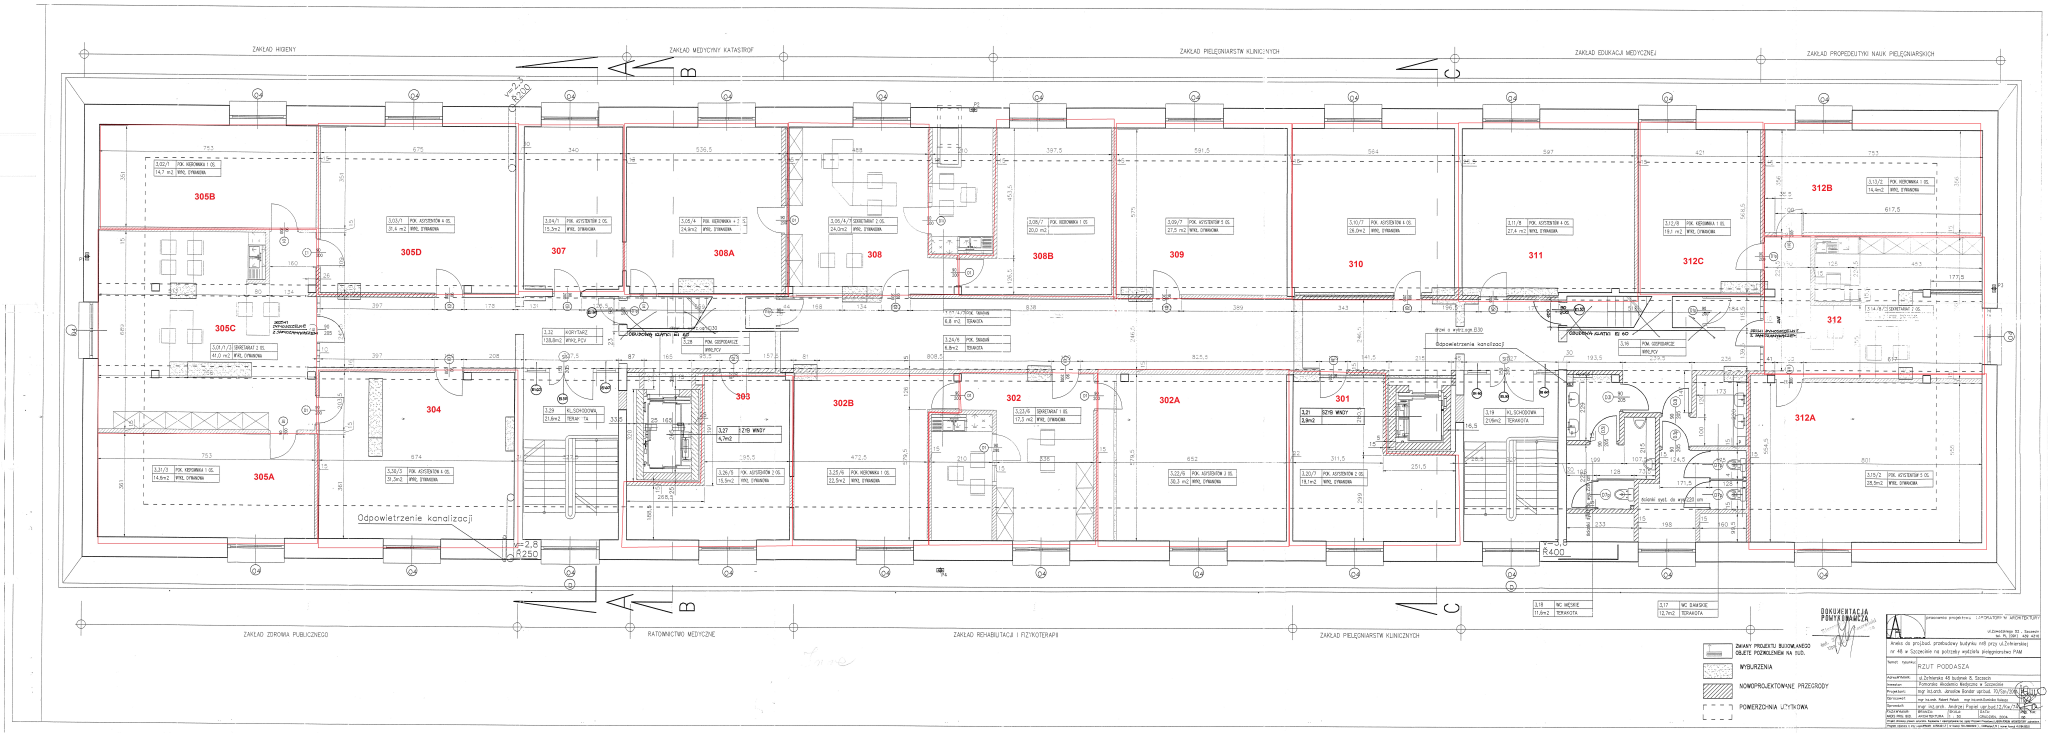
ZAKŁAD HIGIENY
ZAKŁAD MEDYCYNY KATASTROF
ZAKŁAD PIELĘGNIARSTW KLINICZNYCH
ZAKŁAD EDUKACJI MEDYCZNEJ
ZAKŁAD PROPEDEUTYKI NAUK PIELĘGNIARSKICH
305B
305D
307
308A
308
308B
309
310
311
312C
312B
312
305C
304
303
302B
302
302A
301
312A
305A
Odpowietrzenie kanalizacji
ZAKŁAD ZDROWIA PUBLICZNEGO
RATOWNICTWO MEDYCZNE
ZAKŁAD REHABILITACJI I FIZYKOTERAPII
ZAKŁAD PIELĘGNIARSTW KLINICZNYCH
DOKUMENTACJA POWYKONAWCZA
ZAKRES PROJEKTU BUDOWLANEGO OBJĘTE POZWOLENIEM NA BUD.
WYBURZENIA
NOWOPROJEKTOWANE PRZEGRODY
POWIERZCHNIA UŻYTKOWA
RZUT PODDASZA