C – C

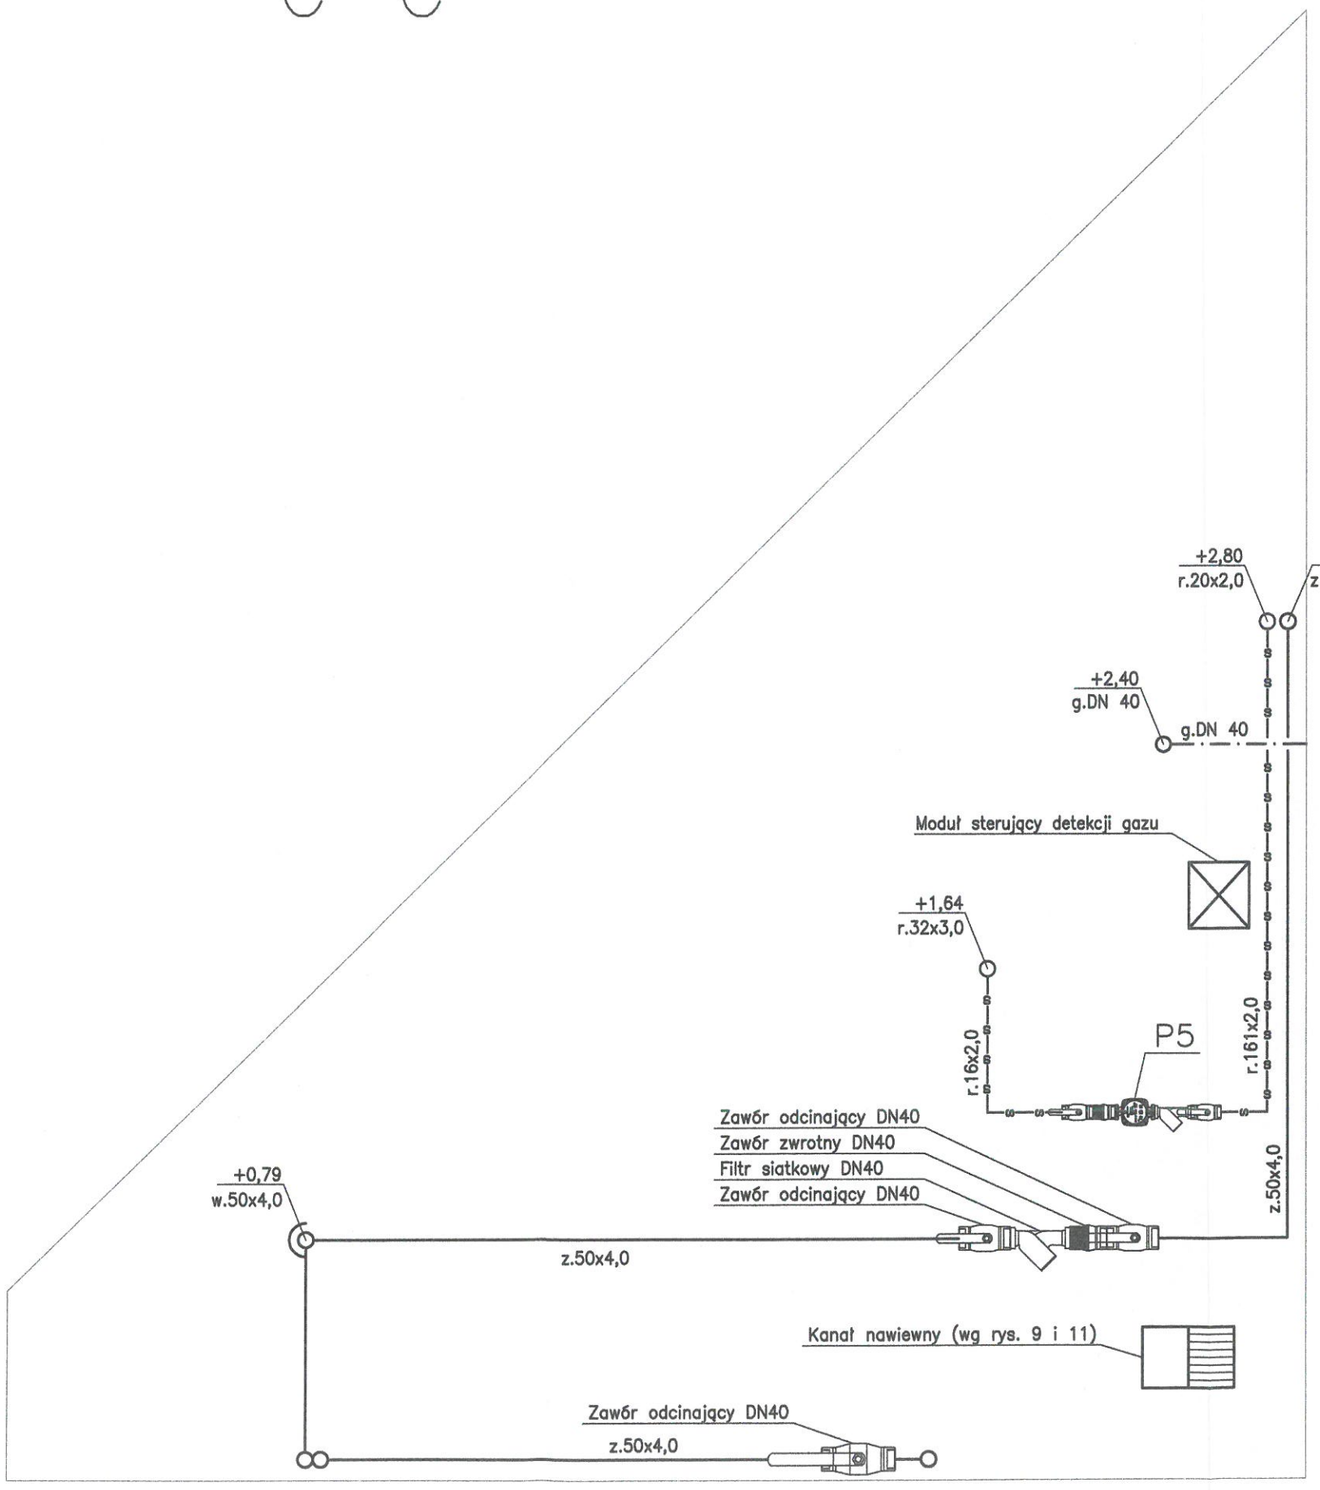

DOKUMENTACJA POWYKONAWCZA

mgr inż. Katarzyna Rakoczy
uprawnienia budowlane do kierowania robotami budowlanymi bez ograniczeń w specjalności instalacyjnej w zakresie sieci, instalacji i urządzeń cieplnych, wentylacyjnych, gazowych, wodociągowych i kanalizacyjnych
nr ewid. ZAP/0211/WBS/15

ZMIANY NANIESIONO KOLOREM CZERWONYM

UWAGA: WSZYSTKIE ZMIANY PRZEDSTAWIONO NA RYS. 11 i „POWYKONAWCZYM SCHEMACIE TECHNOLOGICZNYM KOTŁOWNI".

LEGENDA OZNACZEŃ:

z. ——— – instalacja wody zimnej
c. – – – – instalacja ciepłej wody użytkowej
r. —·—·— – instalacja cyrkulacji c.w.u.
——— – instalacja grzewcza – zasilanie
– – – – – instalacja grzewcza – powrót
g. —·—·— – przewody instalacji gazowej

UWAGA – wszystkie nazwy własne podano tylko na potrzeby obliczeń instalacji. Przyjęte urządzenia są przykładowe, dopuszcza się urządzenia równoważne.

obiekt:
Budowa wypoczynkowego pensjonatu wraz z niezbędną infrastrukturą techniczną w Dziwnowie
przy ul. Jana Matejki 10
działka nr 469, obręb Dziwnów

inwestor:
Pomorski Uniwersytet Medyczny w Szczecinie
ul. Rybacka 1, 70–204 Szczecin

generalna jednostka projektowa:
IZOMORFIS PRACOWNIA ARCHITEKTONICZNA
PIOTR FIUK
71–533 SZCZECIN
ul. Bronisławy 17/8
tel. 0502 443 951
e–mail: pracownia@izomorfis.pl
www.izomorfis.pl

faza: PROJEKT WYKONAWCZY

branża: SANITARNA – INSTALACJE WEWNĘTRZNE

treść rys.:
Przekrój C–C

projektant: mgr inż. Mariusz Iskierski
upr. nr 166/Sz/2002

skala: 1:20

data: KWIECIEŃ 2015 r.

opracował: mgr inż. Piotr Wąsowicz

tom: 3a

sprawdził: mgr inż. Jacek Flisiak
upr. nr 94/Sz/99

RYS.14

prawa autorskie zastrzeżone